FÖRKLARINGAR

19,59	Kommunala gatuhöjder/anslutningshöjder
00,00	Markhöjd
FG 00,00	Färdig golvhöjd
	Belysningsstolpe enl E-handling
K1	Kantstöd av betong, spikat, typ A eller likv
K2	Kantstöd av betong 350x700x70mm eller likv
K3	Kantstöd av betong typ B eller likv
K4	Kantstöd av betong typ T eller likv
	Ytmarkering av p-platser Heldragen trafiklinje
00	Träd, 00 = art, enligt växtförteckning
P 00	Ny planteringsyta, 00 = art, enligt växtförteckning

UTRUSTNING

A Soffa	fabrikat Nifo Ströget 7101, ståldetaljer mörkgröna eller likv
B Bord	fabrikat Nifo Ströget 7251, ståldetaljer mörkgröna eller likv
C Gungdjur	fabrikat HAGS Pandy nr 121550 eller likv
D Gungdjur	fabrikat HAGS "Catty" nr 121590 eller likv
E Sandlåda	fabrikat HAGS Kubbsandlåda nr 159527 eller likv
F Sandlåda	fabrikat HAGS Sandlådesarg 2,0 m och 3,0 m nr 159532 resp nr 159533 eller likv
G Julgransfot	fabrikat HAGS Ø150mm nr 531460 eller likv
H Skärm	Enligt A-handling
I P-platsnummerskyltar	Stolpe 60x60mm med nummerskylt (dubbel) Numrering enligt markplaneringsplan
Flaggstång	fabrikat HAGS 14 m med invändig lina, nr 099864 eller likv

YTSKIKT

A1	Asfaltyta ABT11 B70/100 Köryta
A2	Asfaltyta ABT11 B70/100 Gångyta med enstaka fordon
PL1	Betongmarkstenyta 210x210x70mm, natur med mönster av 210x210x70mm, antracit enligt detalj Entréytor & uteplatser
PL2	Betongmarkstenyta 210x210x70mm, natur Köryta
PL3	Betongmarkplattrad 210x420x70mm, natur 2 rader utläggs längs fasad
GR	Grusyta Stenmjöl 0-8 Tagene röd
FS	Sandyta Formbar sand
G	Gräsyta - sådd
P	Planteringsyta
O	Odlingsyta
+	Trädgrop Bottenbredd 1.0x1.0m

VÄXTFÖRTECKNING

LIT	VÄXTNAMN LATIN	VÄXTNAMN SVENSKA	KVAL KRAV x)	VÄXTDATA Höjd	Stamomfång	Ompl.	Grundgren	Stamhöjd	Klump	Kval.	PLANTERINGSDATA Plant. Hål	Uppbind.	Plant.-avst a	Plant.-avst b	SUMMA VÄXTER	ÖVRIGT
	ALLÉTRÄD		5.1													
1	Aesculus Carnea "Briotii"				18-20	3		175-200	x			A				
2	Acer Campestre "Elsrijk"				18-20	3		175-200	x			A				
3	Malus "Professor Sprenger"				16-18	3		175-200	x			A				
4	Prunus "Accolade"				16-18	3		175-200	x			A				
	FRUKTTRÄD		11													
11	Prunus cerasifera 'Spidola'	Körsbärsplommon			12-14			125-150	con							E-plantor
12	Malus Domestica 'Ingrid Marie' E	Äpple			12-14			125-150	con							E-plantor
13	Pyrus communis 'Carola' E	Päron			12-14			125-150	con							E-plantor
	HÄCKPLANTOR		9													
21	Carpinus Betulus			80-100		2			con							Container 3.5l, E-plantor 3/m
22	Ligustrum vulgare 'Atrovirens'			60-100		2			con							Container 3.5 l, 4/m

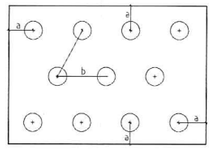

x) Utöver ovan angivna kvalitetskrav skall i tillämpliga delar Statens jordbruksverks författningssamling SJVFS 1994:47, Saknr T42 och TRF:s kvalitetsregler för plantskoleväxter gälla.

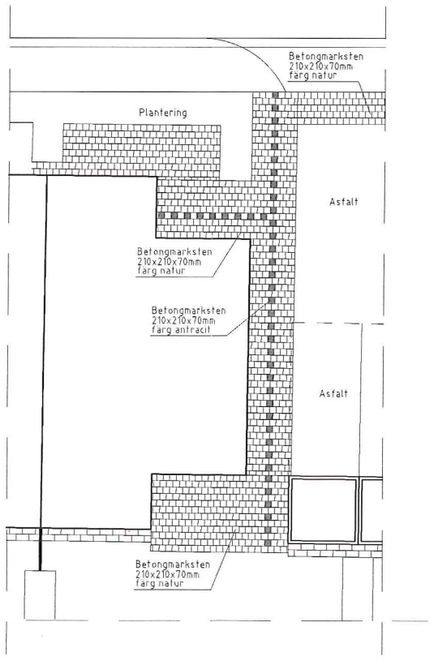

MÖNSTERLÄGGNING, PL1 - PRINCIP
FÖR HUSTYP A, B & C
SKALA 1:100

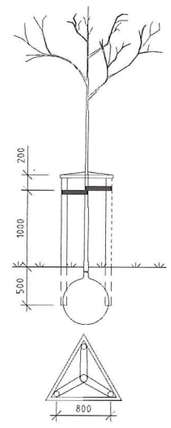

TRÄDUPPBINDNING A
SKALA 1:40

-	Relationshandlin	MH	07-11-19
BET ANT	ANDRINGEN AVSER	SIGN	DATUM

RELATIONSHANDLING

RIKSBYGGENS BRF FLORISTEN

Riksbyggen SKANSKA

A	LILJEWALL arkitekter AB	031-7033400
K	LTB Byggkonsult AB	031-420930
E	Partille elkonsult AB	031-246232
V	Caribro Tellus El o VVs AB	036-300822
VS	TEKNOVA VVS KONSULT	031-247686
X M	Landskapsgruppen AB	031-7496000

UPPDRAG NR	RITAD AV	HANDLÄGGARE
39106702	K Pettersson	B Rönne
DATUM 2006-01-01	ANSVARIG	

FÖRKLARINGAR, UTRUSTNING
YTSKIKT OCH VÄXTFÖRTECKNING

SKALA A1-FORMAT	SKALA A3-FORMAT	RITNINGSNUMMER	BET
Angiven	-	M10.5-010	

FÖRKLARINGAR

SE RITN M10.5-010

KONNEKTION MOT RITN NR M16.1-012

Infarter längs gatan justeras i plan, se rambeskrivning

V servis 63 PEM
As servis 150 BTG+16,70 i fb-pkt
Ad servis 300 BTG+17,55 i fb-pkt
Nr 022134

METER 0 2 4 6 8 10 20 30

	-	Relationshandling	MH	07-11-19
BET	ANT	ÄNDRINGEN AVSER	SIGN	DATUM

RELATIONSHANDLING

RIKSBYGGENS BRF FLORISTEN

Riksbyggen SKANSKA

X	A	LILJEWALL arkitekter AB	031-7033400
	K	LTB Byggkonsult AB	031-420930
	E	Partille elkonsult AB	031-246232
	V	Carlbro Tellus El o VVs AB	036-300822
	VS	TEKNOVA VVS KONSULT	031-247686
X	M	Landskapsgruppen AB	031-7496000

UPPDRAG NR 39106702	RITAD AV K Pettersson	HANDLÄGGARE B Rohne
DATUM 2006-01-01	ANSVARIG	

HÖJD- OCH YTSKIKTSPLAN

SKALA A1-FORMAT	SKALA A3-FORMAT	RITNINGSNUMMER	BET
1:200	1:400	M16.1-011	

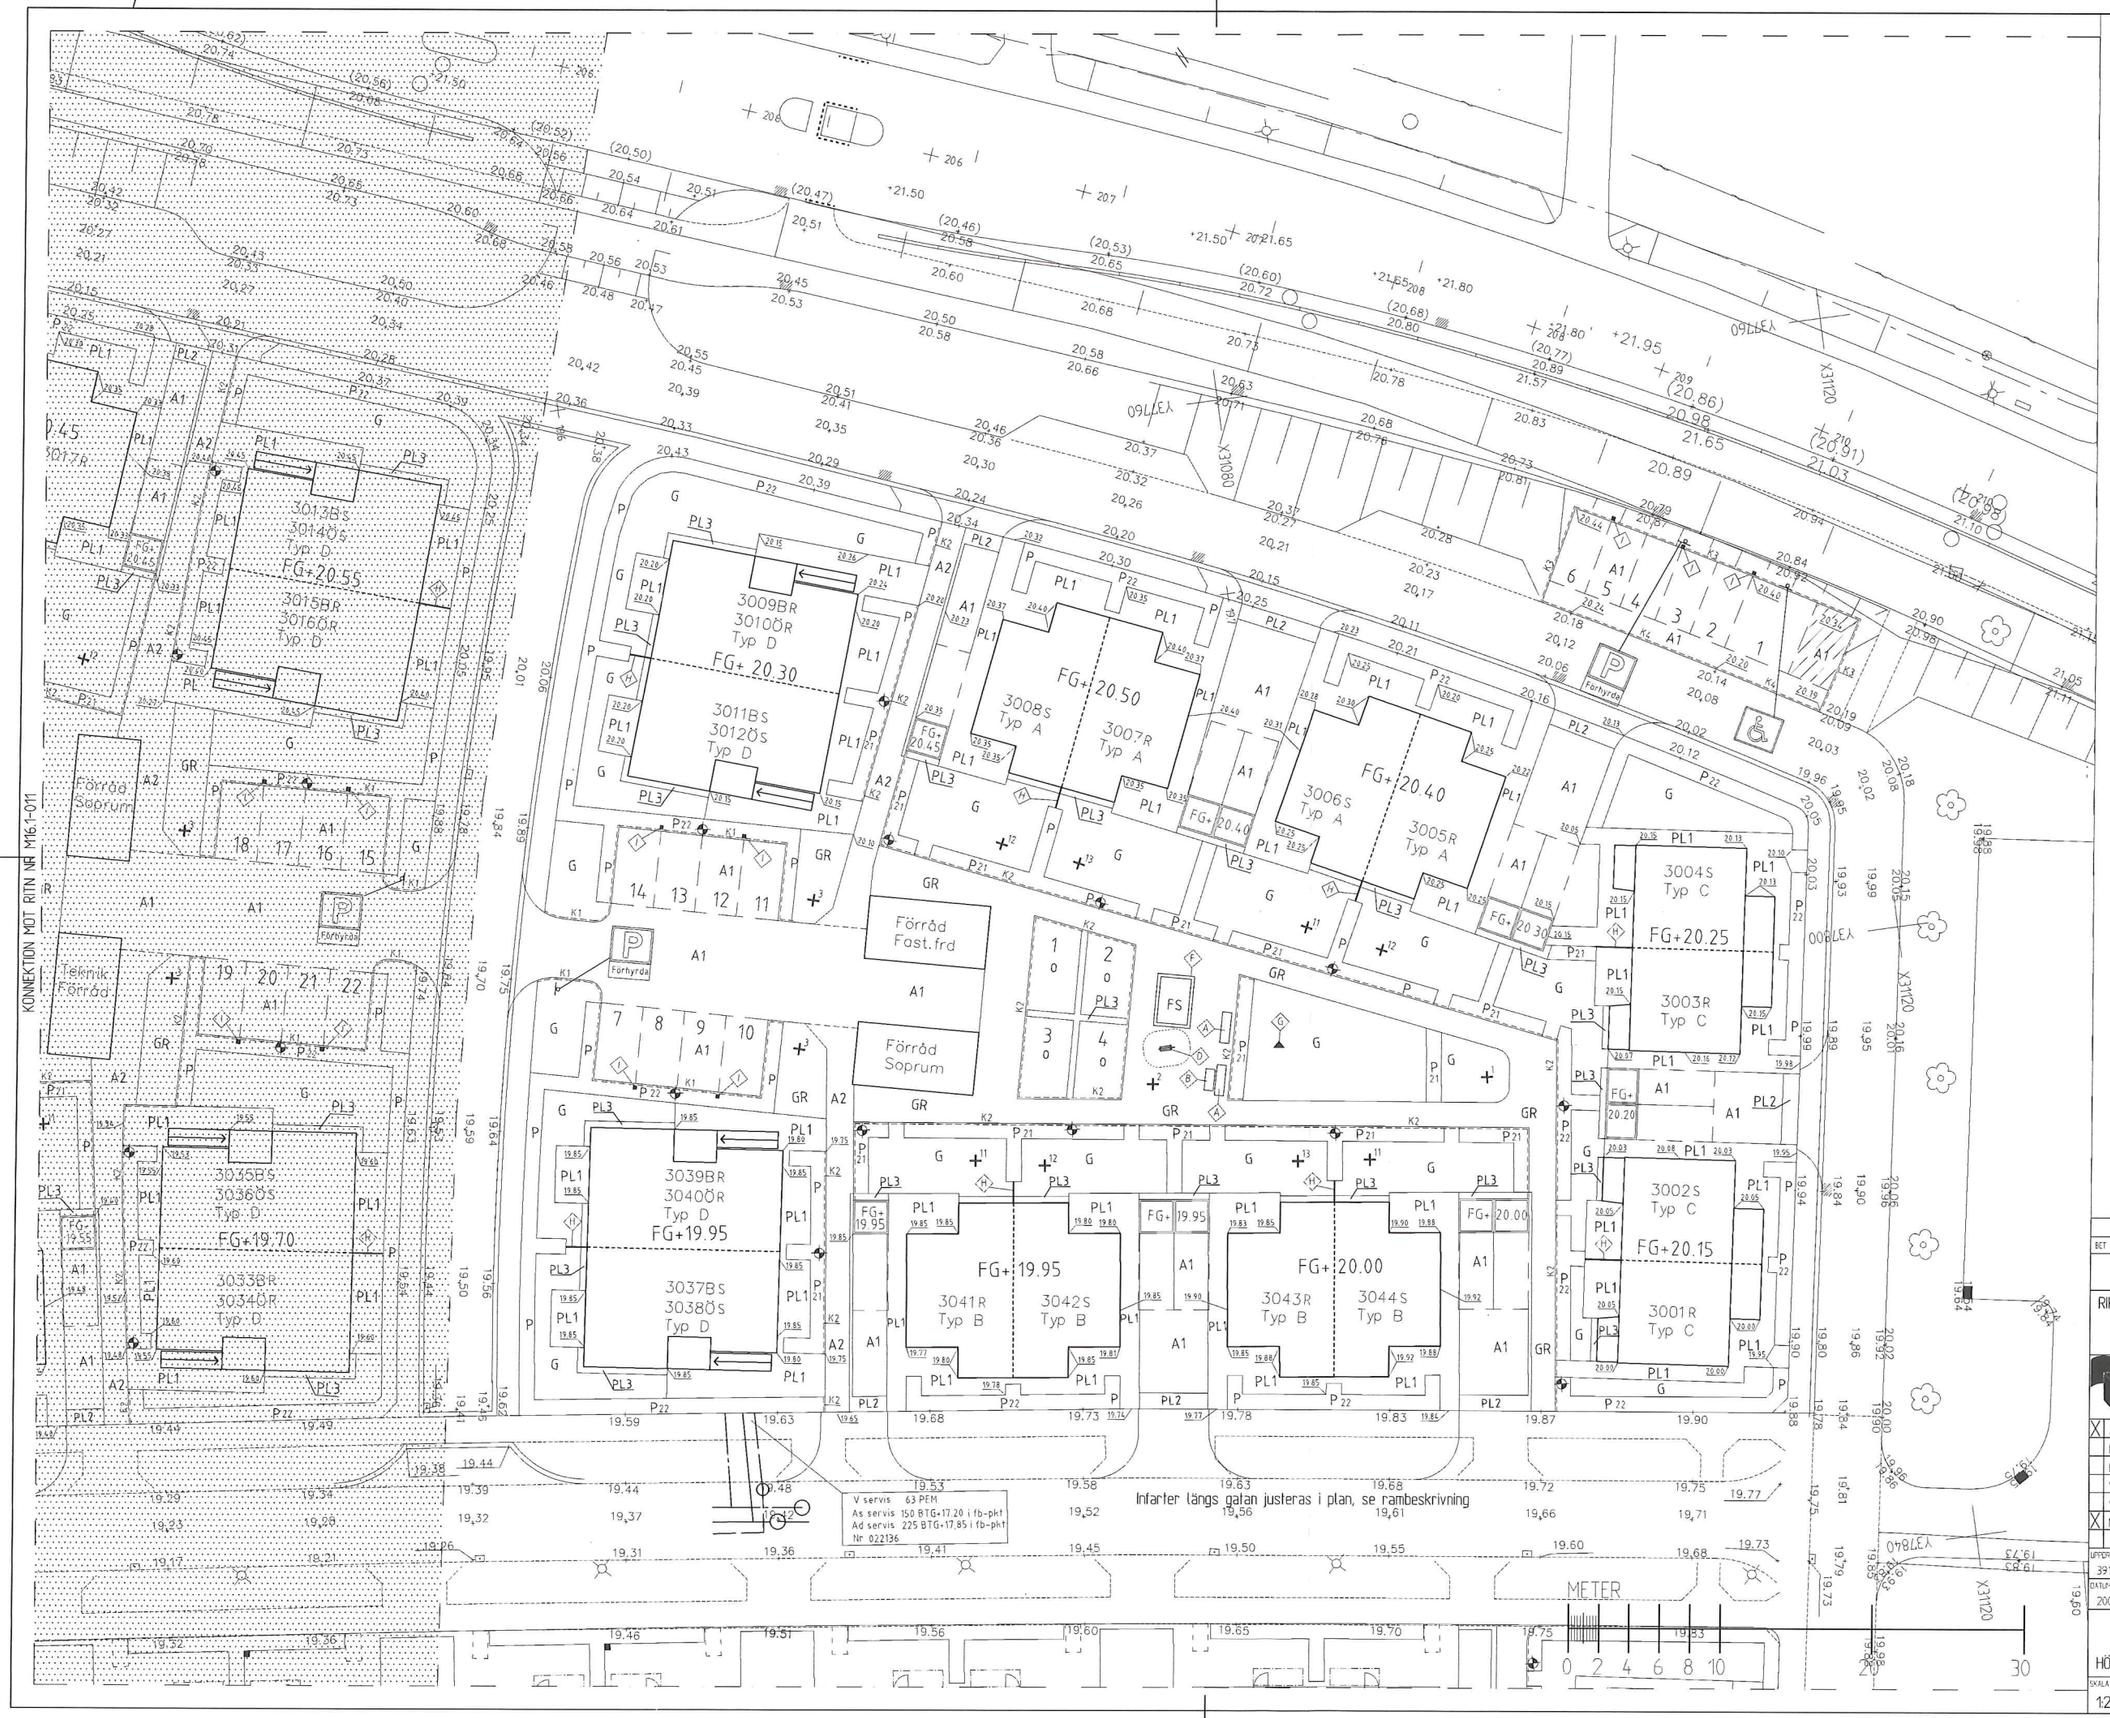

N

FÖRKLARINGAR

SE RITN M10.5-010

BET	ANT	ÄNDRINGEN AVSER	SIGN	DATUM
	-	Relationshandling	MH	07-11-19

RELATIONSHANDLING

RIKSBYGGENS BRF FLORISTEN

Riksbyggen SKANSKA

X	A	LILJEWALL arkitekter AB	031-7033400
	K	LTB Byggkonsult AB	031-420930
	E	Partille elkonsult AB	031-246232
	V	Carlbro Tellus El o VVs AB	036-300822
	VS	TEKNOVA VVS KONSULT	031-247686
X	M	Landskapsgruppen AB	031-7496000

UPPDRAG NR	RITAD AV	HANDLAGGARE
39106702	K Pettersson	B Rohne

DATUM	ANSVARIG
2006-01-01	

HÖJD- OCH YTSKIKTSPLAN

SKALA A1-FORMAT	SKALA A3-FORMAT	RITNINGSNUMMER	BET
1:200	1:400	M16.1-012	